

**UCHWAŁA NR X/80/2019
RADY MIEJSKIEJ W ŻŁOTYM STOKU**

z dnia 19 września 2019 r.

w sprawie zaliczenia drogi do kategorii dróg gminnych.

Na podstawie Na podstawie art. 18 ust. 2 pkt 15 ustawy z dnia 8 marca 1990 r. o samorządzie gminnym (Dz.U.2019 poz. 506 z późn. zm.) oraz art. 7 ust. 1 i 2 ustawy z dnia 21 marca 1985r. o drogach publicznych (Dz.U.2018 poz. 2068 z późn. zm.), **Rada Miejska w Żłotym Stoku uchwala, co następuje:**

§ 1. Zalicza się do kategorii dróg gminnych: Droga dz. nr ewid. 1205/1, 1490/2 obręb Kamienica, jednostka ewidencyjna 160707_5, Paczków-Obszar Wiejski, 0004 Kamienica, własność Gminy Żłoty Stok ujawniona w księdze wieczystej OP1N/00082946/5, o długości 195 m, na odcinku od skrzyżowania z drogą krajową nr 46 do drogi powiatowej nr 3202D.

§ 2. Szczegółowe położenie i przebieg drogi wymienionej w § 1 jest oznaczone na mapie stanowiącej załącznik do niniejszej uchwały.

§ 3. Uchwała wchodzi w życie po upływie 14 dni od ogłoszenia we właściwym Dzienniku Urzędowym Województwa Dolnośląskiego.

Przewodnicząca Rady

Elżbieta Ruszkowska

Geodezyjna Obsługa Inwestycji
Arkadiusz Drzewiecki
57 - 300 Kłodzko, ul. Wolności 42
tel. 696 434 759


Mapa geodezyjnej inwentaryzacji powykonawczej
obiektów budowlanych

skala 1:500

Obiekt		droga Kamienica-Blotnica dz. 1205/1, 1205/2	
województwo:	opolskie	układ wsp. płaskich:	2000
powiat:	nyski	układ wsp. wys.:	Kronsztad 86
jednostka ew.:	160707_5 Paczków - obszar wiejski	nr. sekcji	6.134.11.13.4.4
obręb:	0004 Kamienica	nr zgłoszenia	GK.6640.1133.2019
Data wykonania mapy:	06.06.2019 r.		

GEODEZYJNA OBSŁUGA INWESTYCJI
ARKADIUSZ DRZEWIECKI
57-300 KŁODZKO, ul. Wolności 42
NIP 883-118-89-50 REGON 890388476
tel. kom. 0896 434 759

GEODETA UPRAWNIONY
inż. Arkadiusz Drzewiecki
Uprawnienia zawodowe
Nr 17823
A. Drzewiecki

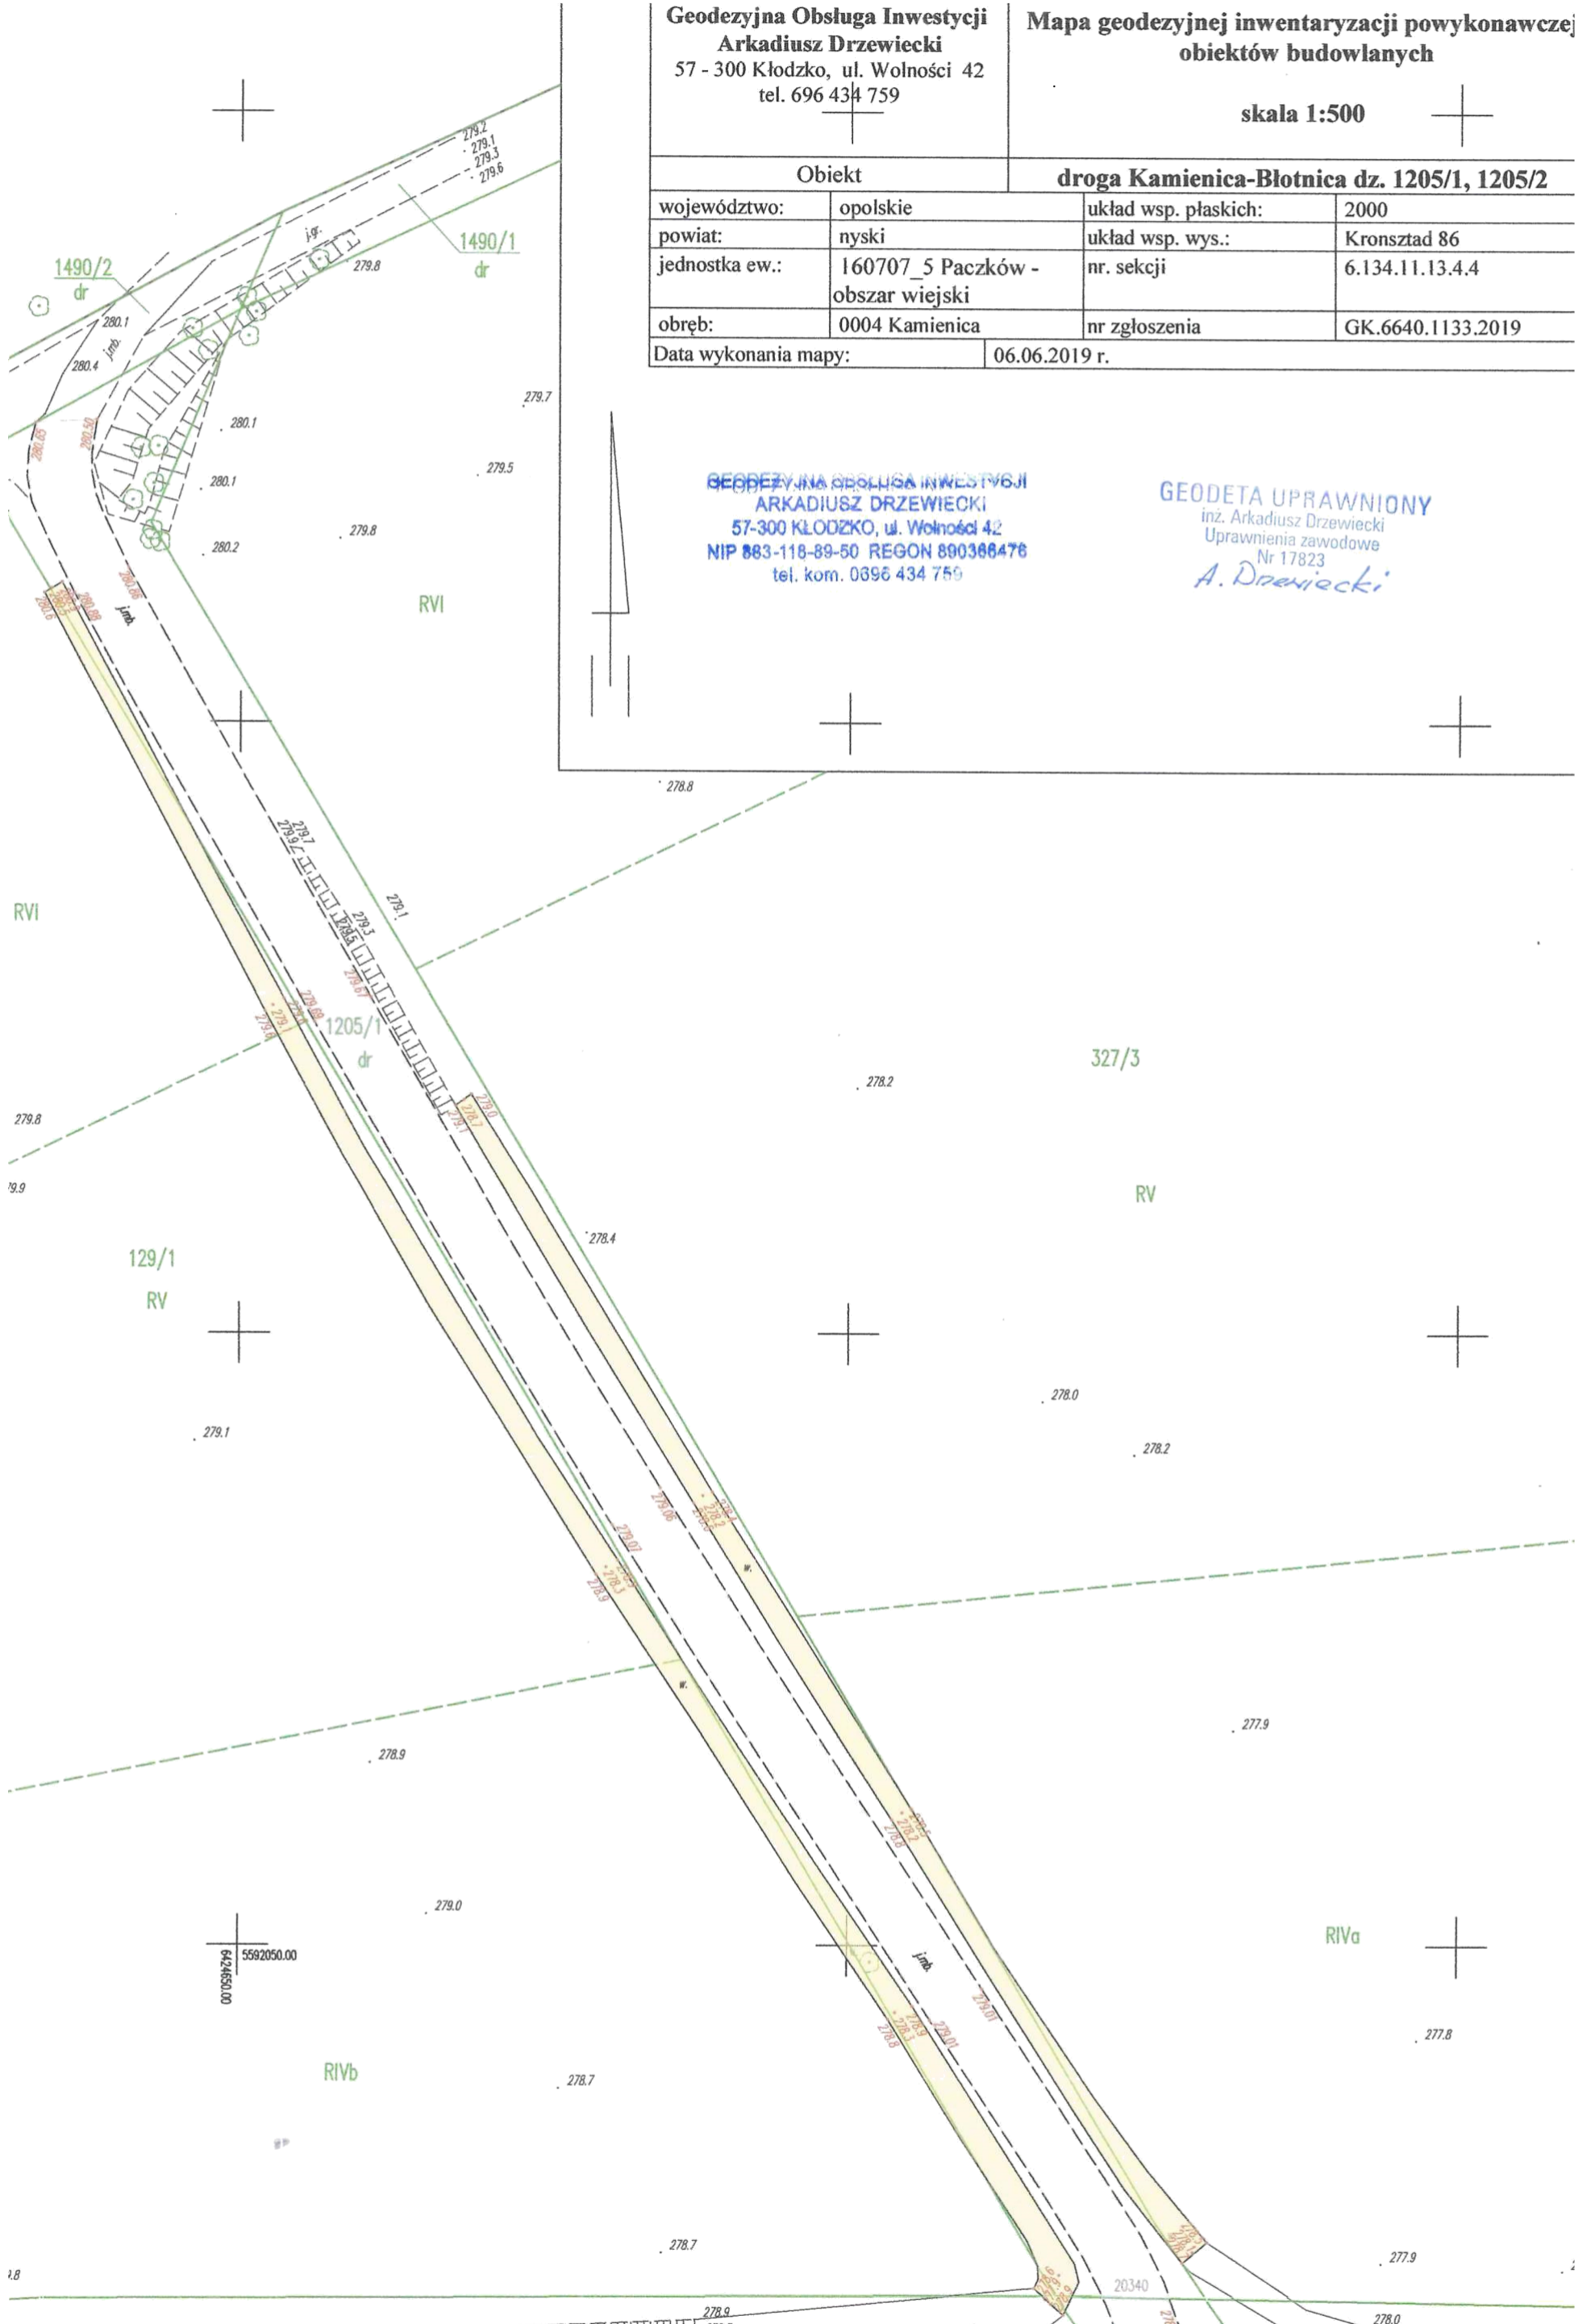

Uzasadnienie

Zaliczenie przedmiotowej drogi wewnętrznej stanowiącej własność Gminy Złoty Stok do kategorii drogi publicznej gminnej wynika z aktualnego położenia drogi, która łączy miejscowości znajdujące się zarówno w województwie dolnośląskim (Błotnica) jak i województwie opolskim (Kamienica), a ponadto jest łącznikiem pomiędzy drogami publicznymi: drogą krajową nr 46 a drogą powiatową nr 3202D.

Zaliczenie kategorii dróg gminnych następuje zgodnie z art. 7 ust. 1 i 2 ustawy z dnia 21 marca 1985r. o drogach publicznych (Dz.U.2018 poz. 2068 z późn. zm.), w drodze uchwały rady gminy po zasięgnięciu opinii właściwego zarządu powiatu.